

ನಗರ ಉಪವಿಭಾಗ, ~~_____~~. ~~ಚ~~ ಬೆಂಗಳೂರು

ಶ್ರೀ. ಬಾಲಕೃಷ್ಣ ಮಠ (885) | 03/01/2023
 45130123 0007 ದಿನಾಂಕ: ವಿದ್ಯುತ್ ಸರಬರಾಜು ಬೇಕಾಗಿರುವ
 ಬಗ್ಗೆ ಗ್ರಾ.ಪಂ. ಅಧಿಕಾರಿಗಳಿಗೆ (ಮಾಂ.) ಇಲಾಖೆಯ (ಆ)
 ಉಪ: ...

[illegible]

13. ನಿವೇಶನದ ವಿಸ್ತೀರ್ಣ : 27x41 - 1107 Sqmtr.

14. ಕಟ್ಟಡದ ವಿಸ್ತೀರ್ಣ : 27x41 - 1107

22-14-2024 - 50%
Newly Construted

Floor	Existing		
Cellor:		Sqmtr	Sqmtr
Ground:		Sqmtr	27x41 - 1107 Sqmtr
1st Floor:		Sqmtr	27x41 - 1107 Sqmtr
2nd Floor:		Sqmtr	Sqmtr
3rd Floor:		Sqmtr	Sqmtr
4th Floor:		Sqmtr	Sqmtr
5th Floor:		Sqmtr	Sqmtr

ಎಲ್ಲಾ ಅಂತಸ್ತುಗಳ ಕಟ್ಟಡದ ಒಟ್ಟು ವಿಸ್ತೀರ್ಣ :ಚ.ಮೀ

15. ವಿದ್ಯುತ್ ವಿತರಣಾ ಕೇಂದ್ರ ಹೆಸರು : 66/111KVA MUSE ಹಗರ ಫೀಡರ್‌ನ ಹೆಸರು ಹಗರ

ಗರಿಷ್ಠ ಭಾರ :ಫೀಡರ್ ಕೋಡ್ ಸಂಖ್ಯೆ : 4354

16. ವಿದ್ಯುತ್ ನೀಡುವ ಪರಿವರ್ತಕದ ವಿವರಗಳು :

ಸ್ಥಳ : ಹಗರ ರಾಜೀವಿ ಪರಿವರ್ತಕದ ಸಂಖ್ಯೆ : 12

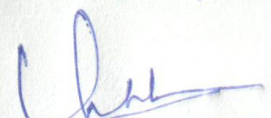
ಸಾಮರ್ಥ್ಯ : 100 KVA ಸಂಪರ್ಕಿತ ಭಾರ (ಲೋಡ್): 40hp + 50hp

17. ಕಂಬದ ಸಂಖ್ಯೆ :ಇನ್‌ಫೋಸಿಸ್ AID ಸಂಖ್ಯೆ :

18. ಪರಾ : (Certificate regarding SLC/Non SLC area, MSB, Layout area and if any)


ಮೇಲ್ಕಂಡ ಎಲ್ಲಾ ಅಂಶಗಳನ್ನು ಪರಿಗಣಿಸಿ ವಿದ್ಯುತ್ ಸರಬರಾಜು ನೀಡಲು ಸಾಧ್ಯವೇ : ಸಾಧ್ಯ / ಸಾಧ್ಯವಿಲ್ಲ.

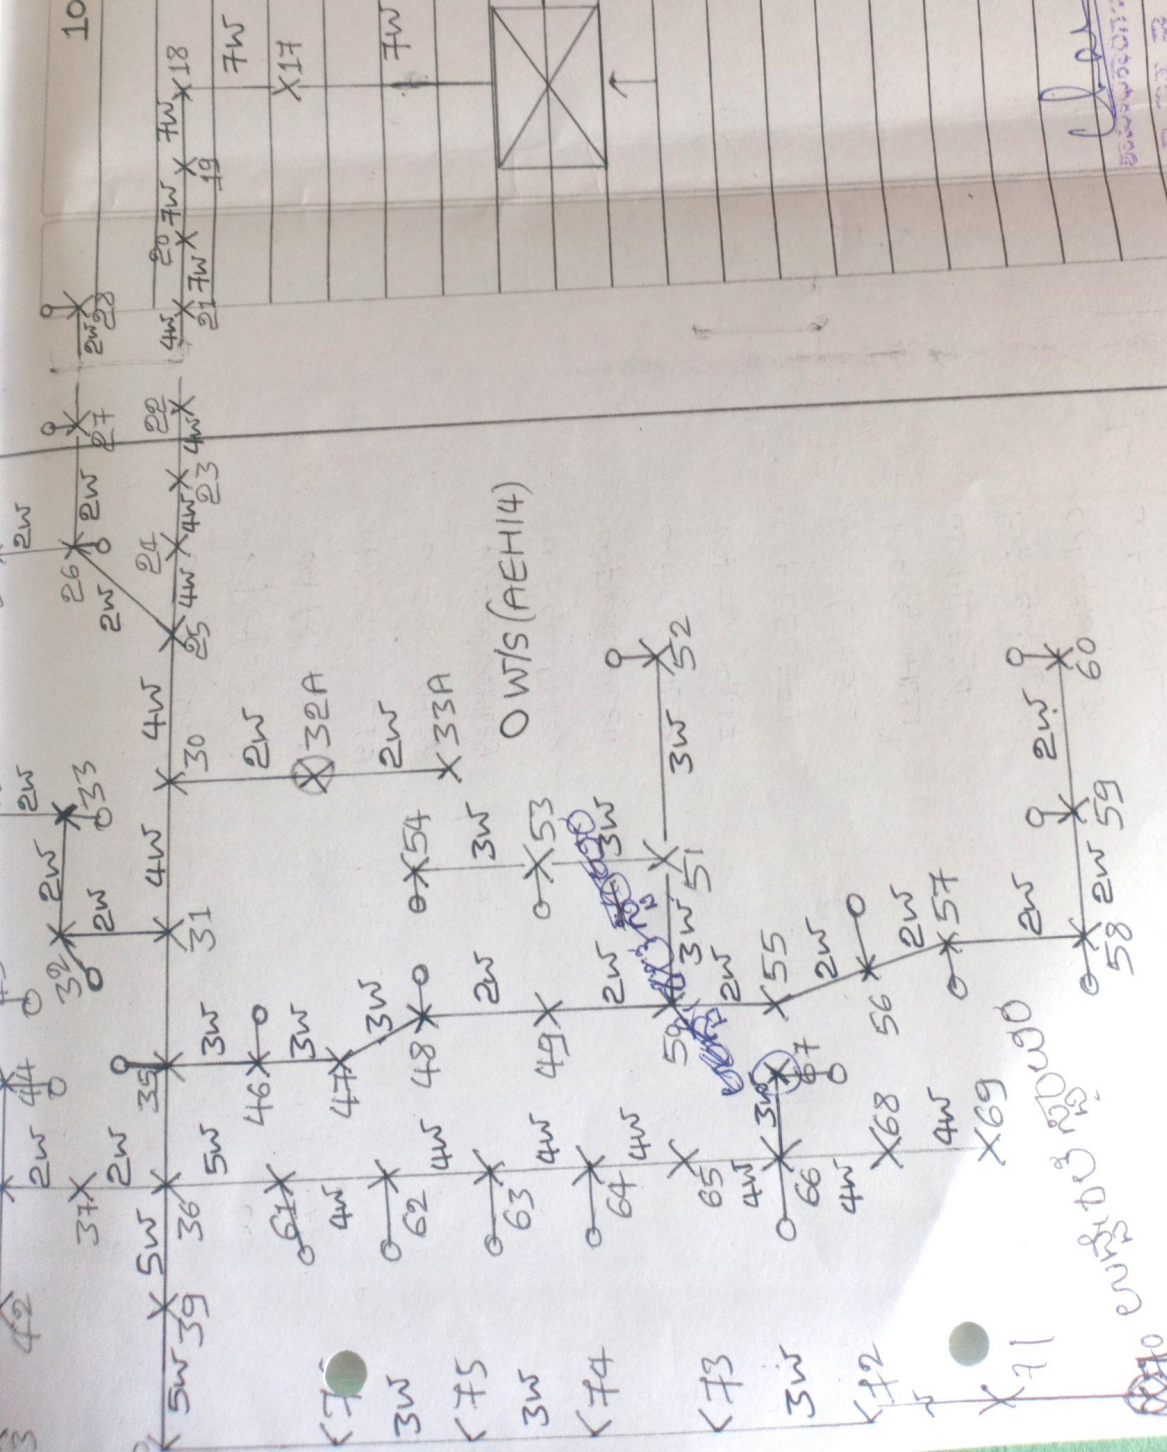

ಶಾಂತಿಪ್ರಸಾದ್ ಎಂ

100 KVA HAGARE YAGACHI

QUATRESS T.C. Sketch

D.T.C. Code: - 432546

U3541E



INDEX

☒	Existing 100 KVA T.C.
☐	Existing 11 KV Line
☒	Existing LT Line

[Signature]
 DRAWING NO. 100
 100 KVA T.C.
 11 KV LINE